Экспликация помещений.

Номер Поме-щения	Наименование	Площадь м2
301	Обеденный зал	1027.00
302	Кафе	19.91
303	Гардероб	19.11
304	Подсобное помещение	2.65
305	Санузел	2.85
306	Санузел	2.85
307	Администрация	16.70
308	Санузел	15.42
309	Санузел	12.91
310	Пом.уб-го ин-ря и дез. ср-в	3.16
311	Тамбур	15.67
312	Коридор	57.31
313	Фаст-фуд	47.41
314	Фаст-фуд	38.24
315	Фаст-фуд	53.76
316	Лифтовой холл	21.76
317	Кладовая тары	4.90
318	Кладовая	4.10
319	Кладовая	47.41
320	Моечная	10.13
321	Фаст-фуд	44.01
322	Электрощитовая	5.55
323	Тамбур	3.61
324	Тамбур	3.61
325	Коридор	10.32
–	Итого:	1490.36

План 3 этажа на отм. 8.700.

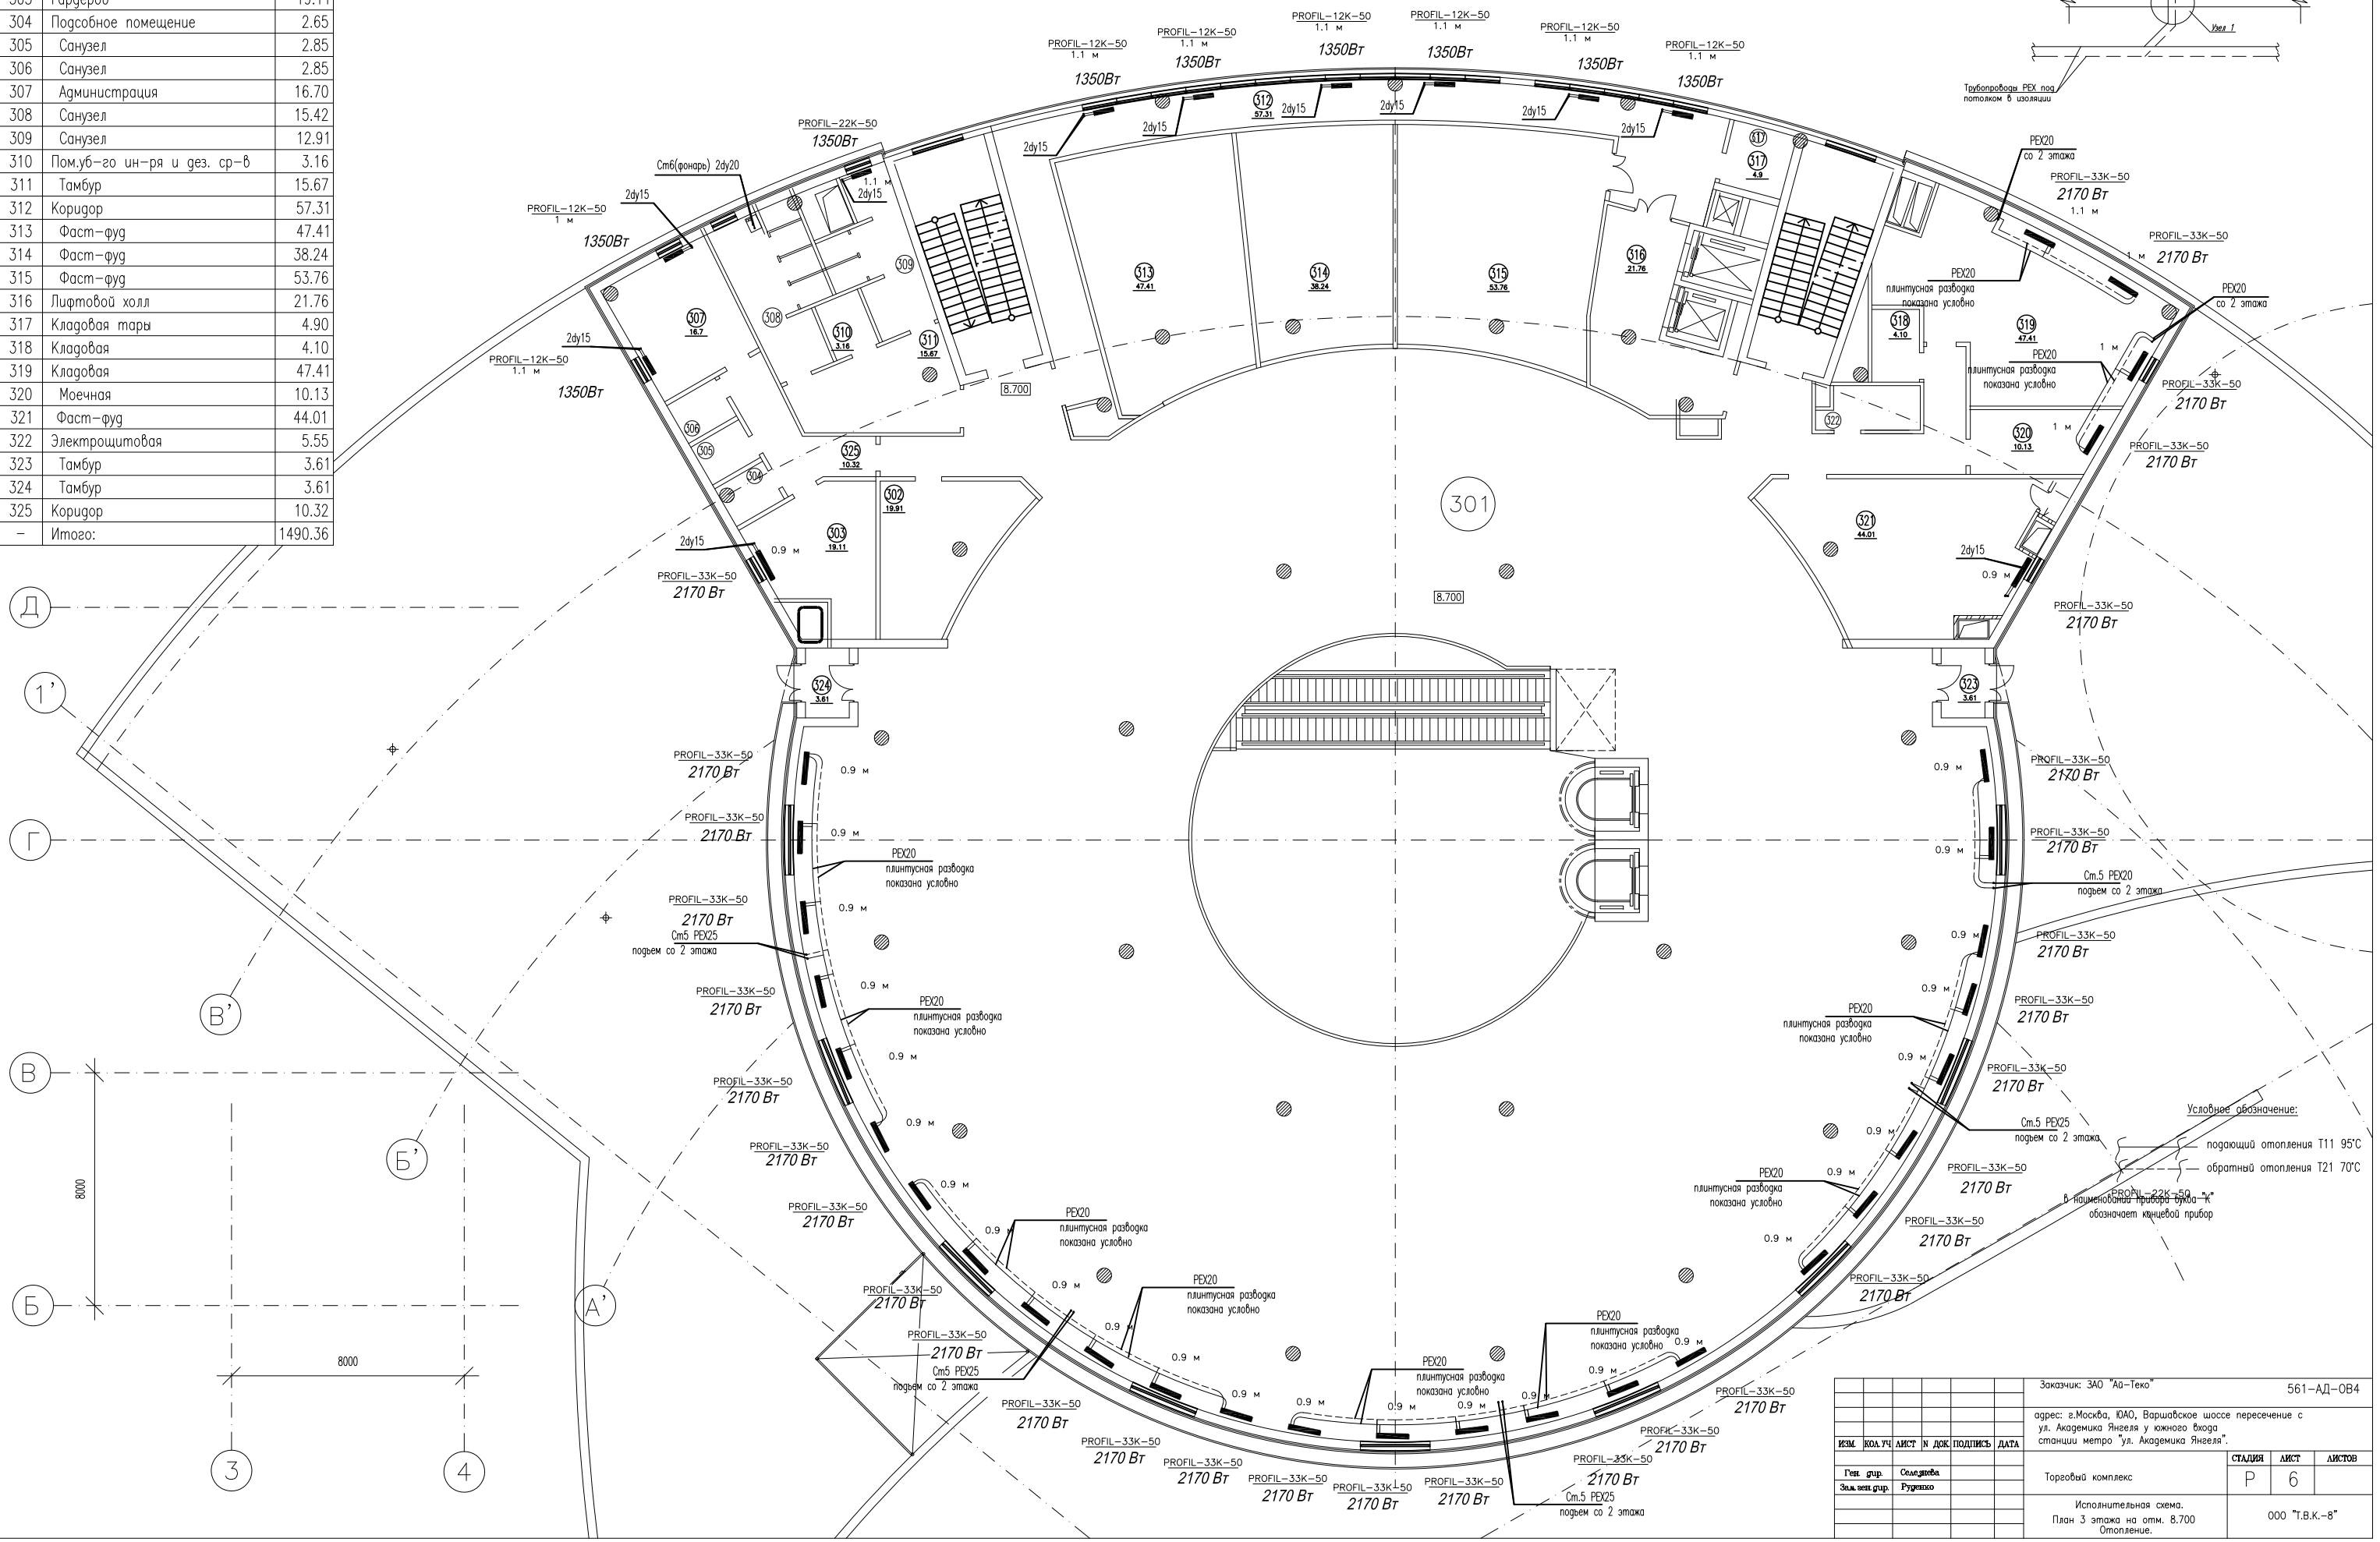

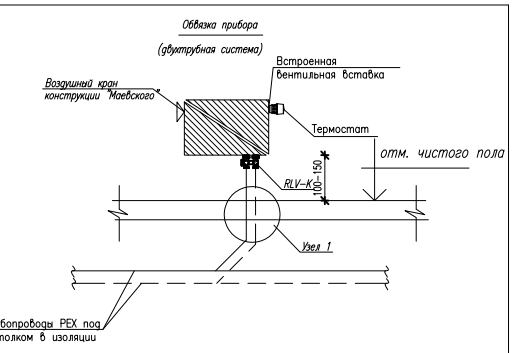

Условное обозначение:
— подающий отопления Т11 95°С
— обратный отопления Т21 70°С
в наименовании прибора буква "К" обозначает концевой прибор

СОГЛАСОВАНО

Инв.N подл. | Подпись и дата | Взам. инв.N

Изм.	Кол.уч.	Лист	N док.	Подпись	Дата
Ген. дир.	Селиверова				
Зам.ген.дир.	Рудешко				

Заказчик: ЗАО "Ад-Теко"

561-АД-ОВ4

адрес: г.Москва, ЮАО, Варшавское шоссе пересечение с ул. Академика Янгеля у южного входа станции метро "ул. Академика Янгеля".

Торговый комплекс

Стадия	Лист	Листов
Р	6	

Исполнительная схема.
План 3 этажа на отм. 8.700
Отопление.

ООО "Т.В.К.-8"